


Kerrosala 2.Krs. 455 k-m2
 Kerrosala 2.Krs. Laaj. IV-koneh. 57 k-m2
 Kerrosala 2.krs. Yhteensä = 512 k-m2

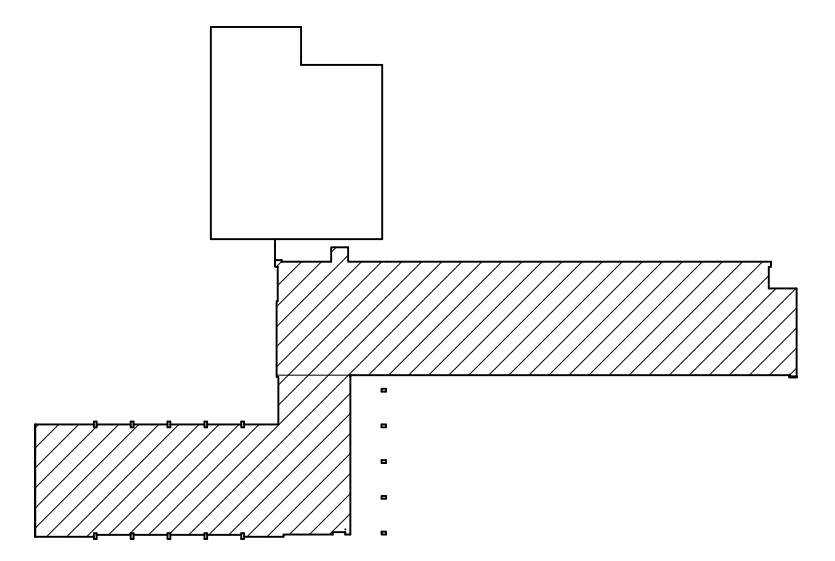

LOPPUPIIRUSTUS 11.12.2008 EM

K.O.S.A. SIMPELE	KORTTELI/TILA 46	TONTTI/RN:o 2	VIHONMAISTEN MERKINTÖJÄ
RAKENNUSOMENPTEE PERUSPARANNUS-08			PIIRUSTUSLAJI PÄÄPIIRUSTUS
			JUOKS.No 1
RAKENNUSKOHTIEN NIMI JA OSOITE KIVIJÄRVEN KOULU SIMPELENTIE 40 56800 SIMPELE			PIIRUSTUKSEN SISÄLTÖ POHJAPIIRUSTUS 2.KRS
			MITTAKAAVAT 1:100
	ARKKITEHTUURITOIMISTO MANNINEN Heikinkatu 1 55100 IMATRA Puh: 0207 432 440 Fax: 0207 432 442 Sp: ark.tsto@manni.fi	SUUNNITTELIJA ARK	TYÖ No 460
		PIIR.No 104 LP	MUUTOS
		PÄIVÄYS 30.11.2007	YHTIENK. EEVA MANNINEN